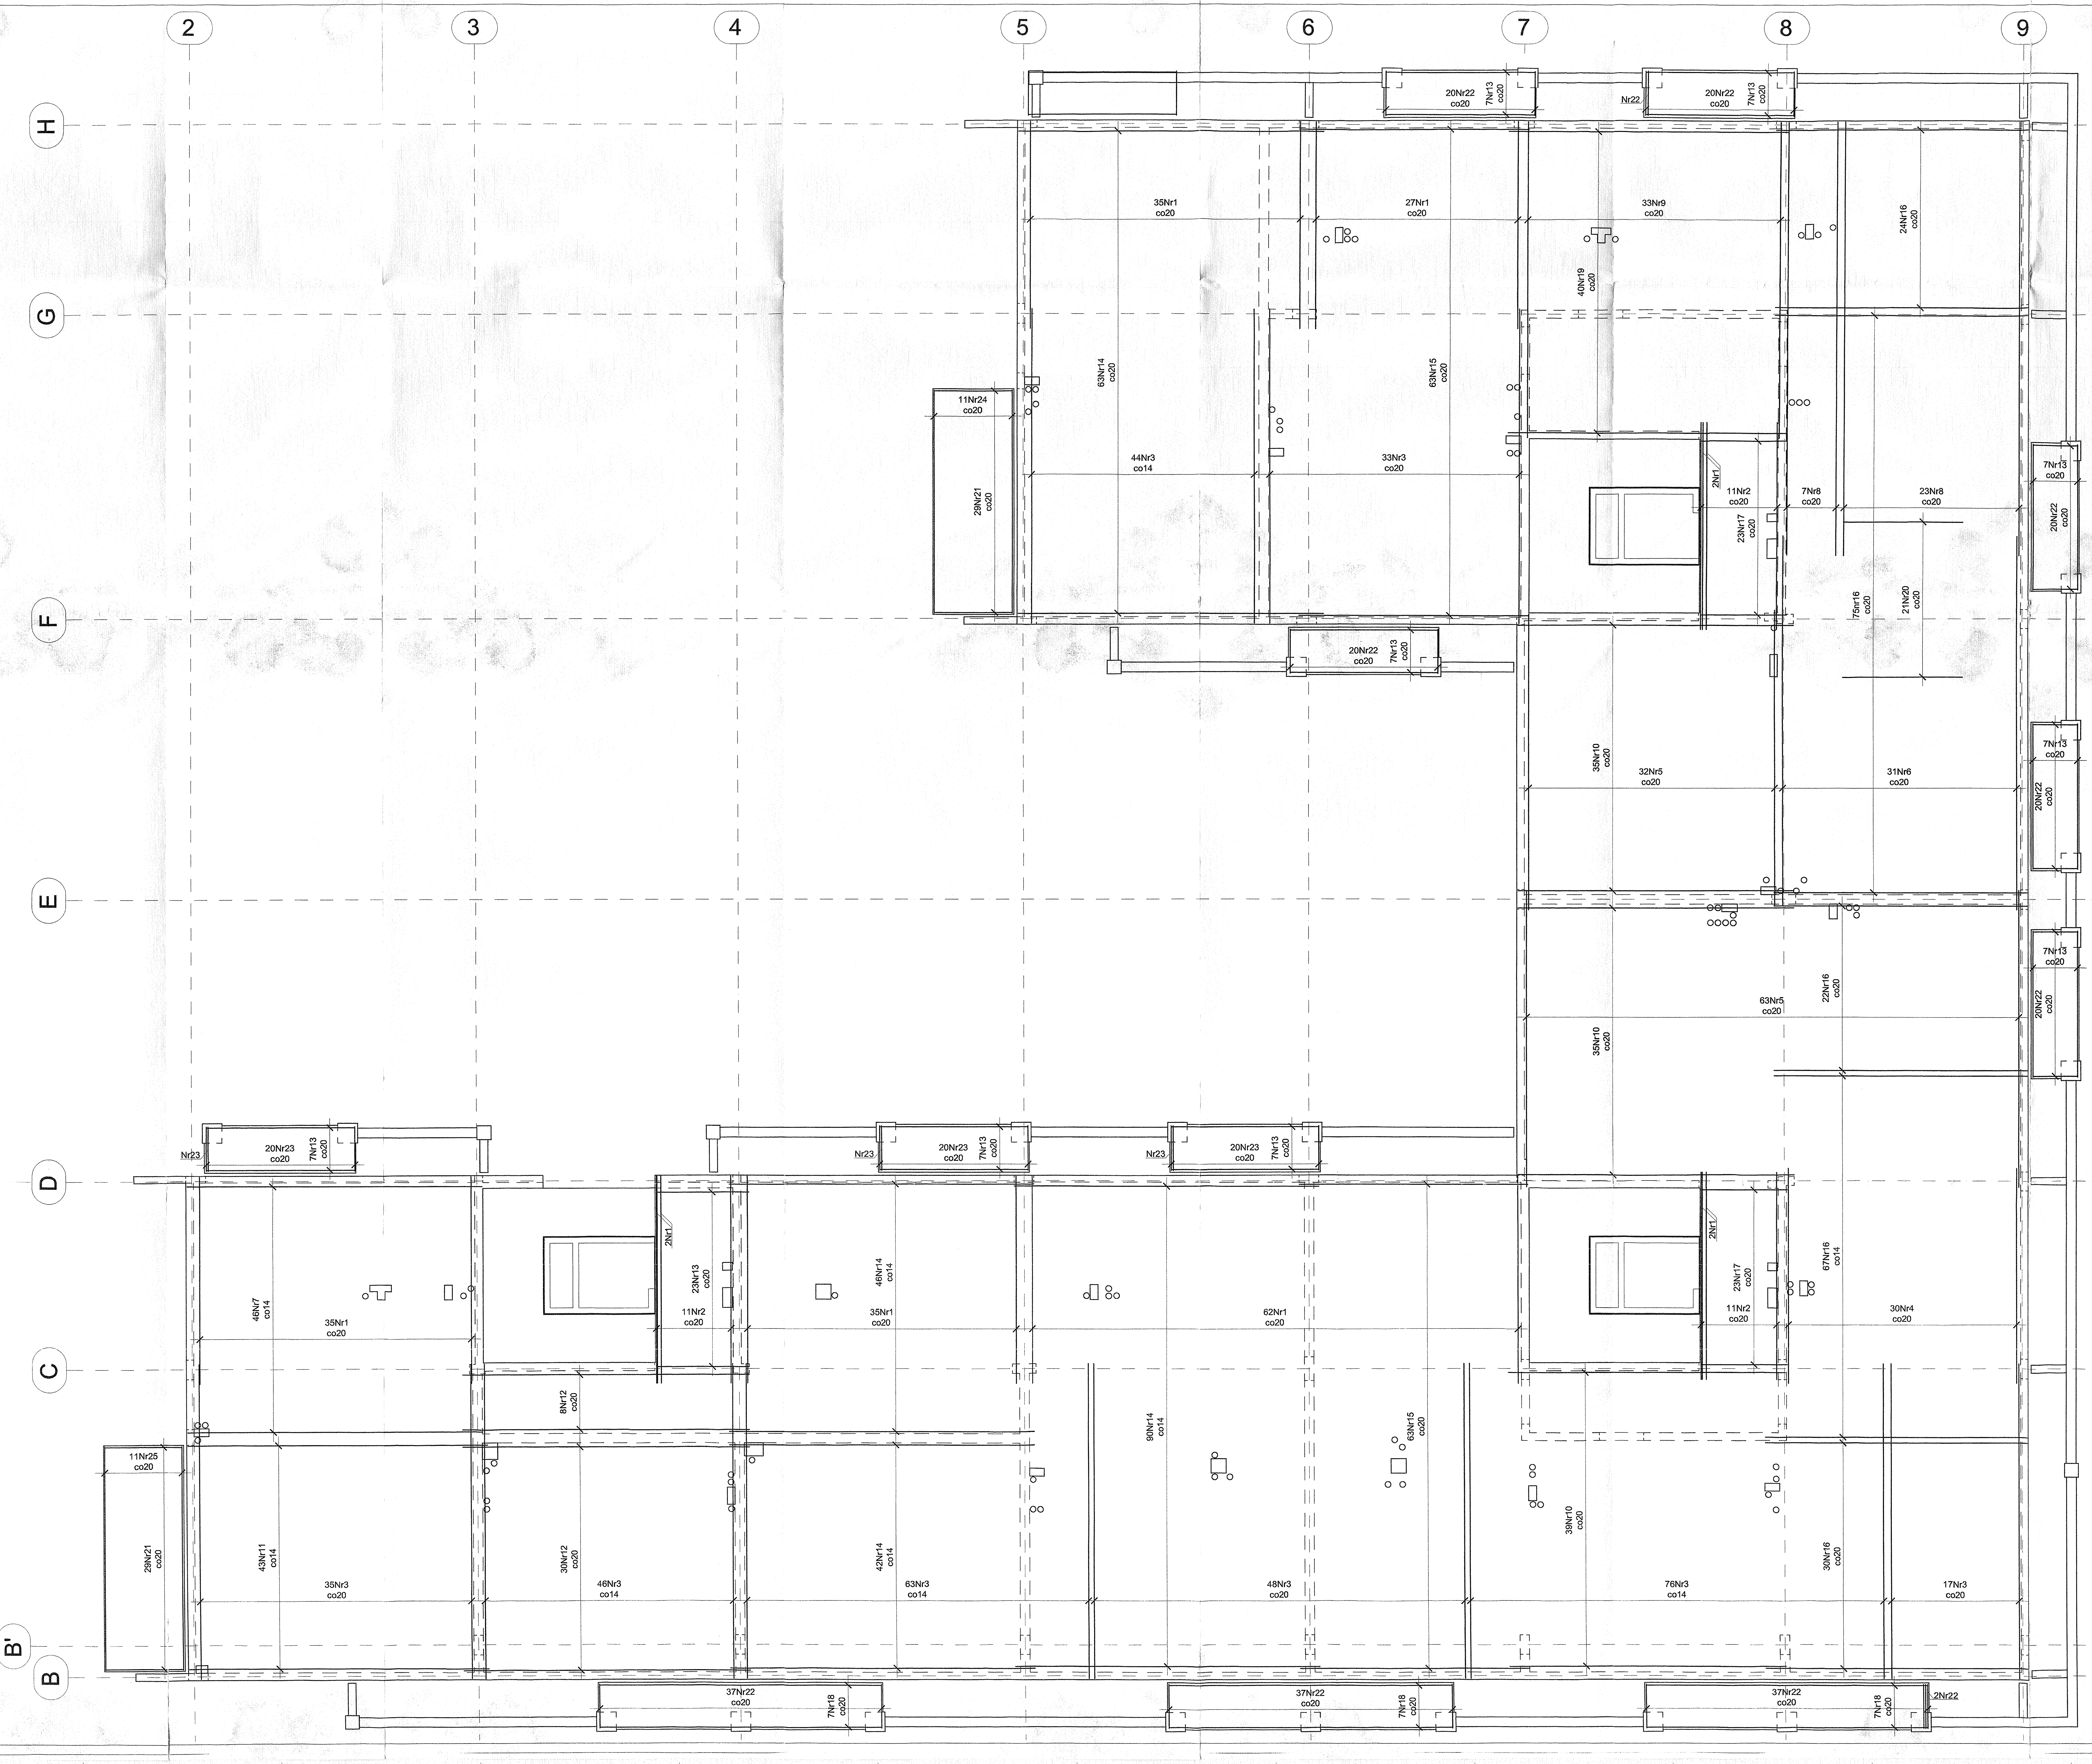

Nr25 #10 l=572
Nr24 #12 l=572
Nr23 #12 l=114
Nr22 #10 l=114
Nr21 #8 l=195
Nr20 #12 l=300
Nr19 #12 l=705
Nr18 #10 l=712
Nr17 #8 l=217
Nr16 #12 l=640
Nr15 #12 l=577
Nr14 #12 l=770
Nr13 #10 l=372
Nr12 #12 l=725
Nr11 #12 l=757
Nr10 #12 l=700
Nr9 #12 l=810
Nr8 #12 l=1110
Nr7 #12 l=745
Nr6 #12 l=950
Nr5 #12 l=760
Nr4 #10 l=550
Nr3 #12 l=805
Nr2 #10 l=530
Nr1 #12 l=530

DOKUMENTACJA POWYKONAWCZA

WYKONANO ZGODNIE
Z DOKUMENTACJĄ TECHNICZNĄ
I NANIESIONYMI ZMIANAMI.
Przedsiębiorstwo „TYNKBUD - 1”
Spółka z o.o.
02-482 Warszawa, ul. Batalionu Włochy 14
Budowa „Poezji”

Beton B37
Stal (BSt500) A-III - #
otulina 2,5cm

Obiekt: Budynek mieszkalny wielorodzinny z usługami w parterze.
Adres: ul. Poezji / ul. Popradzka
Warszawa Falenica
Podpis:
Projektował: mgr inż. Sławomir Pucek 19/00/DUW
Opracował: mgr inż. Sławomir Pucek
Opracował: inż. Paweł Nasierowski
inż. Karol Łabuda

Biuro Projektowania Konstrukcji
S Projekt
Sławomir Pucek
ul. Bolesławicka 24 kl.II
03-382 Warszawa
kom: 0-608-22-10-35
tel: 884-82-15 (16)
fax: 884-82-17
e-mail: s_pucek@pro.onet.pl

Nr projektu: 379/SP/2005
Nr rewizji: R00
Stadium: Proj. Wykonawczy
Data rewizji: 03.10.2005
Branża: KONSTRUKCJA
Data: 03.10.2005
Rysunek: Strop nad kondygnacją 0p - zbrojenie dolne
Skala: 1:50
Nr rys.: K236a